

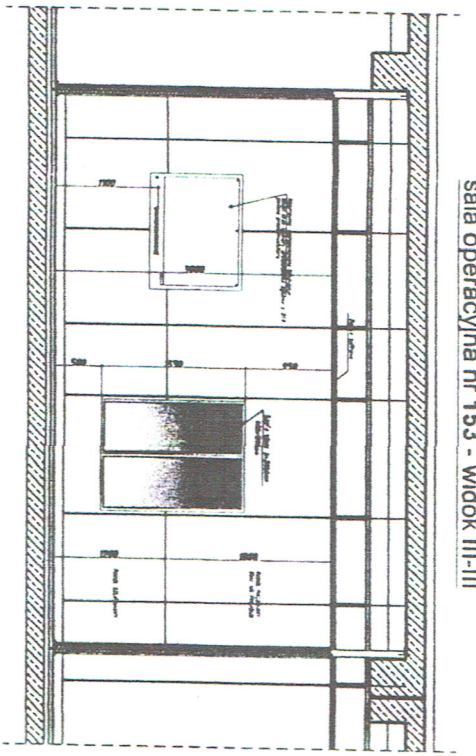



sala operacyjna nr 153 - widok III-III

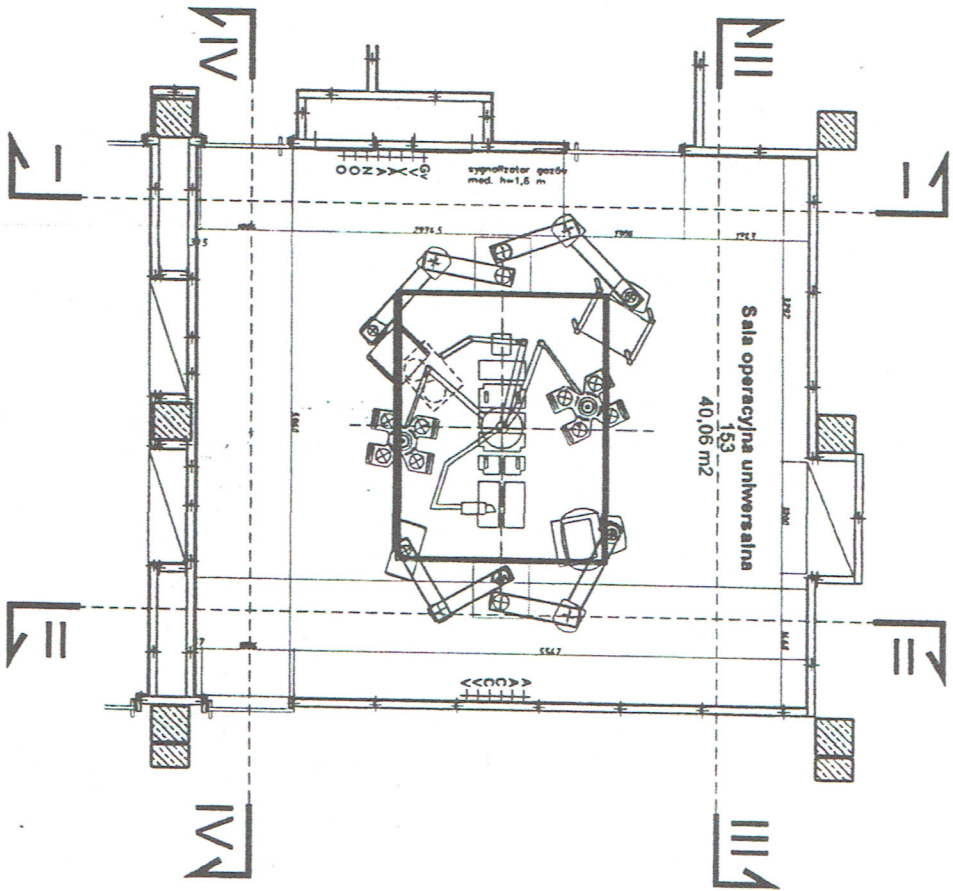

sala operacyjna nr 153 - widok II-II

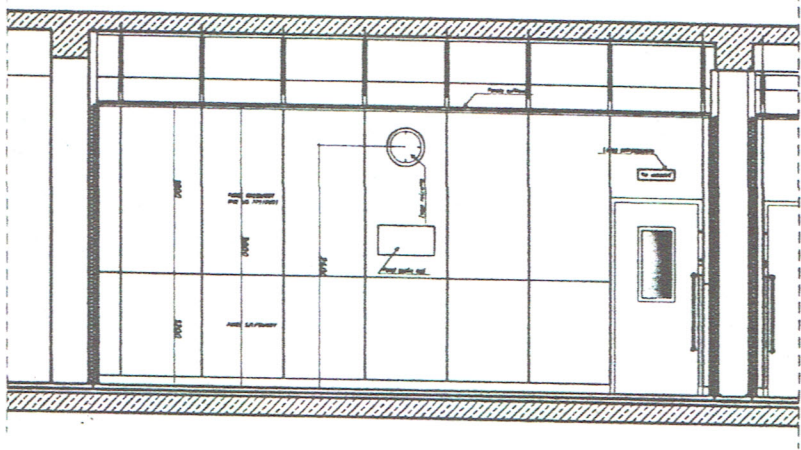

sala operacyjna nr 153 - widok I-I

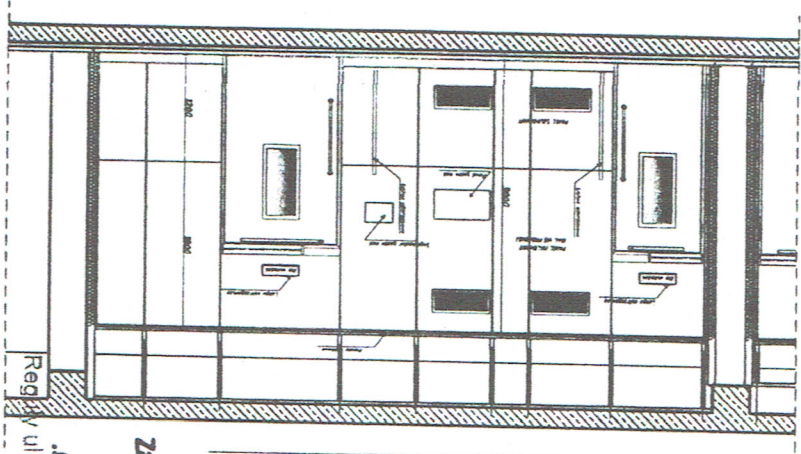

**DOKUMENTACJA
POWYKONAWCZA**

PROMEDICON
EURO KONSULTINGOWE
ROZWIĄZANIA BUDOWLANE
BUDYŚWIADALNOŚĆ
REG. C. N. 120242552
30-066 KRAKÓW UL. KURSZĘZA 25

mgr inż. architekt
RZYSZTOF FORSKAL
I prawniczo odpowiedzialne
za projektowanie i nadzór
w specjalności architektonicznej
nr ewid.: MKOIA0357232M

mgr inż. architekt
MARCIN ŚWIK
Uprawniony do projektowania
i nadzoru w specjalności architektonicznej
nr ewid.: MKOIA0322004

Za zgodność z oryginałem

Climamedic Sp. z o.o.
Reg. IV ul. Żytnia 6, 05-845 Michalowice
Jacek Kąkolowski
spec. tech. zabudowy sal operacyjnych

Materiał / urządzenie wbudowano na obiekcie
Rozbudowa Wojewódzkiego Szpitala
Specjalistycznego w Olsztynie
przy ul. Żołnierskiej 18

KIEROWNIK BUDOWY
Marek Włodark

inwestycji:	Rozbudowa Bloku operacyjnego Wojewódzki Szpital Specjalistyczny w Olsztynie
inwestor:	Wojewódzki Szpital Specjalistyczny w Olsztynie ul. Żołnierska 18, 10-561 Olsztyn
wykonawca projektu:	Climamedic CLIMAMEDIC Sp. z o.o. Reguly, ul. Żytnio 6
lazo:	PROJEKT ZABUDOWY PANELOWEJ BLOKU OPERACYJNEGO
branda:	Jacek Kąkolowski
projektował:	Jacek Kąkolowski
sprawdził:	
nazwa rys.:	Sala operacyjna uniwersalna nr 153 rzut
data:	08.2011
nr rys.:	W-12

sala operacyjna nr 153 - widok IV-IV

